




- LEGENDA:
- jezdnia masa bitumiczna
 - wjazd kostka prefabrykowana
 - chodnik kostka prefabrykowana
 - bruk
 - chodnik betonowy
 - ?ciečka rowerowa, kostka prefabrykowana
 - wyniesienie jezdni – kostka prefabrykowanej

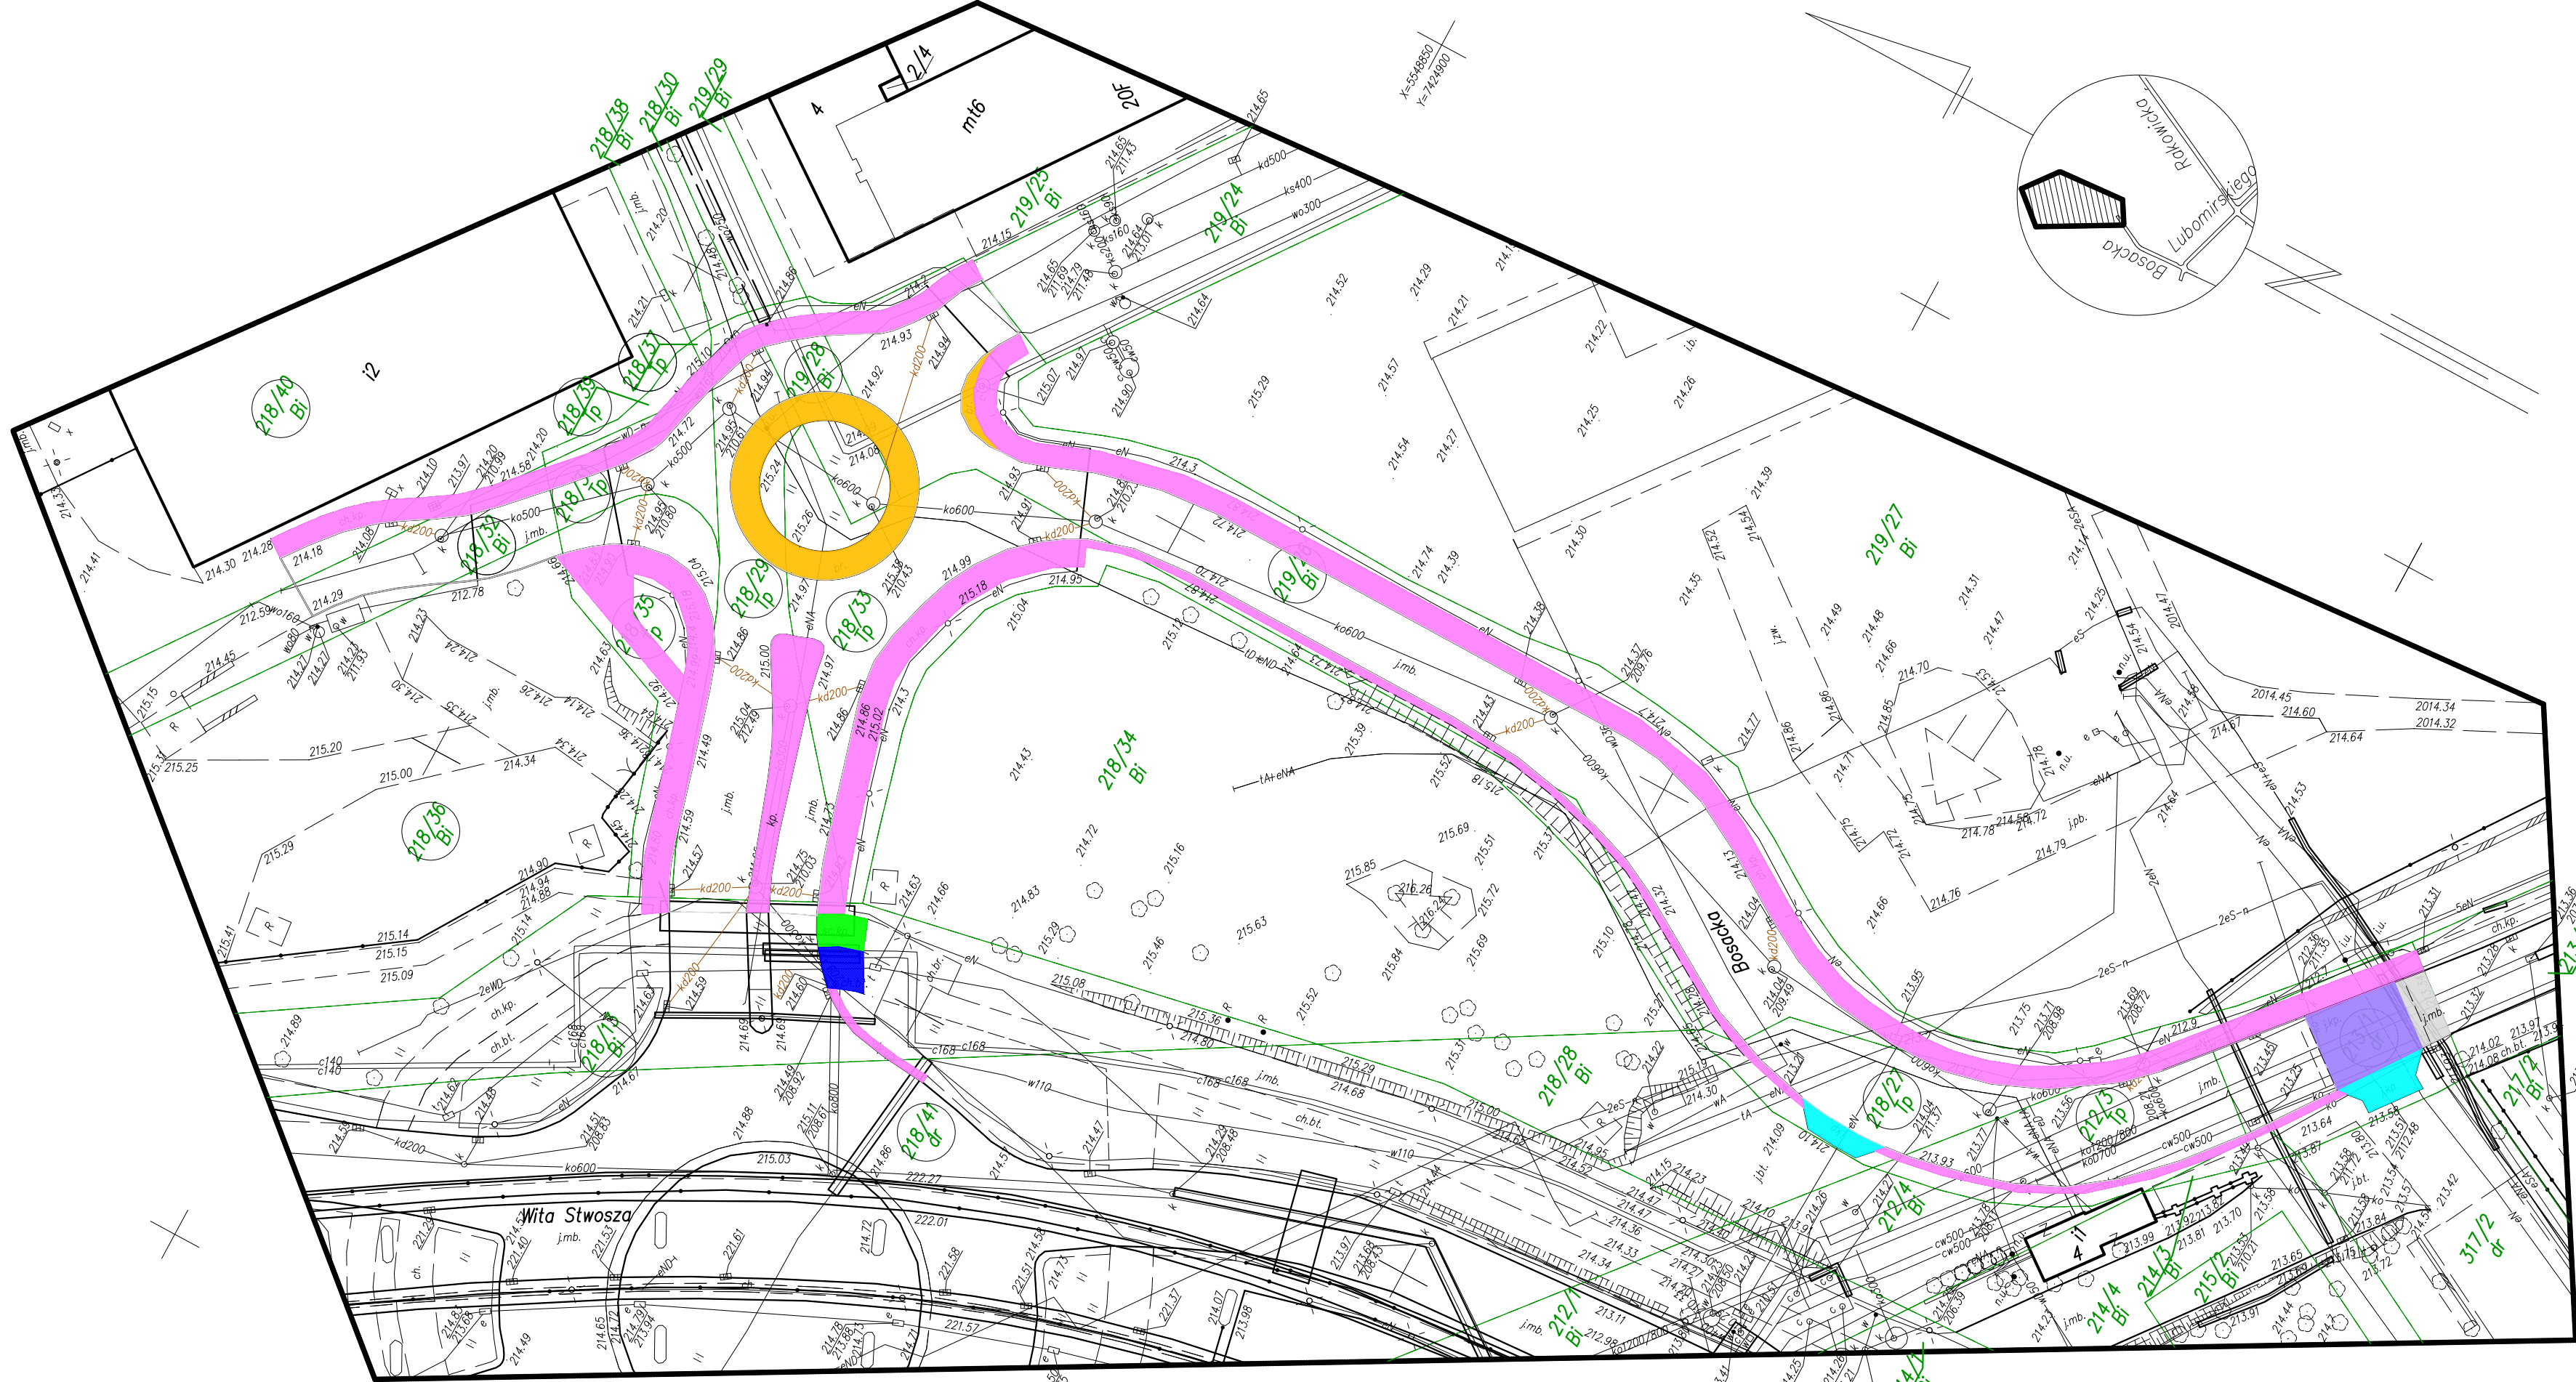

FIRMA GEODEZYJNA "GEO – ZENIT"
31–422 Kraków, ul. Majora 12A
tel. 502–670–886, 509–804–360, 512–297–191
NIP 945–192–78–73; REGON 356776578
www.geozenit.com.pl

ID: GD–13.6640.10272.2018

miasto: Kraków
i. ewid.: 126105_9 ?ródmie?cie

INWENTARYZACJA POWYKONAWCZA

rozbudowy ul. Bosackiej z budów? ronda do po??czenia z ulic? Wita Stwosza
wraz z przy??czami kanalizacji deszczowej do kratek ?ciekowych po?ożonej na
dz. nr 218/36, 218/40, 218/32, 218/31, 218/39, 218/37,
218/35, 218/29, 218/33, 219/28, 219/26, 218/27, 212/3, 213/1, 218/13, .

Skala 1 : 500

Sekcja: 7.125.11.09.1.1, 7.125.11.09.1.3, 7.125.11.08.2.2

Usytuowanie obiektu jest zgodne z planem realizacyjnym decyzji ZRID
Nr 16/6740.4/2017 z dnia 03.10.2017 r. znak: AU–01–3.6740.4.5.2017.JZ1

Nr ks. rob.:
718/2018

Uk?ad wspólrzędnych: 2000
Poziom odniesienia: Kransztadt '86