


SCHEMAT ISTNIEJĄCEJ
ROZDZIELNICY RG
NA PODSTAWIE
DOKUMENTACJI
POWYKONAWCZEJ

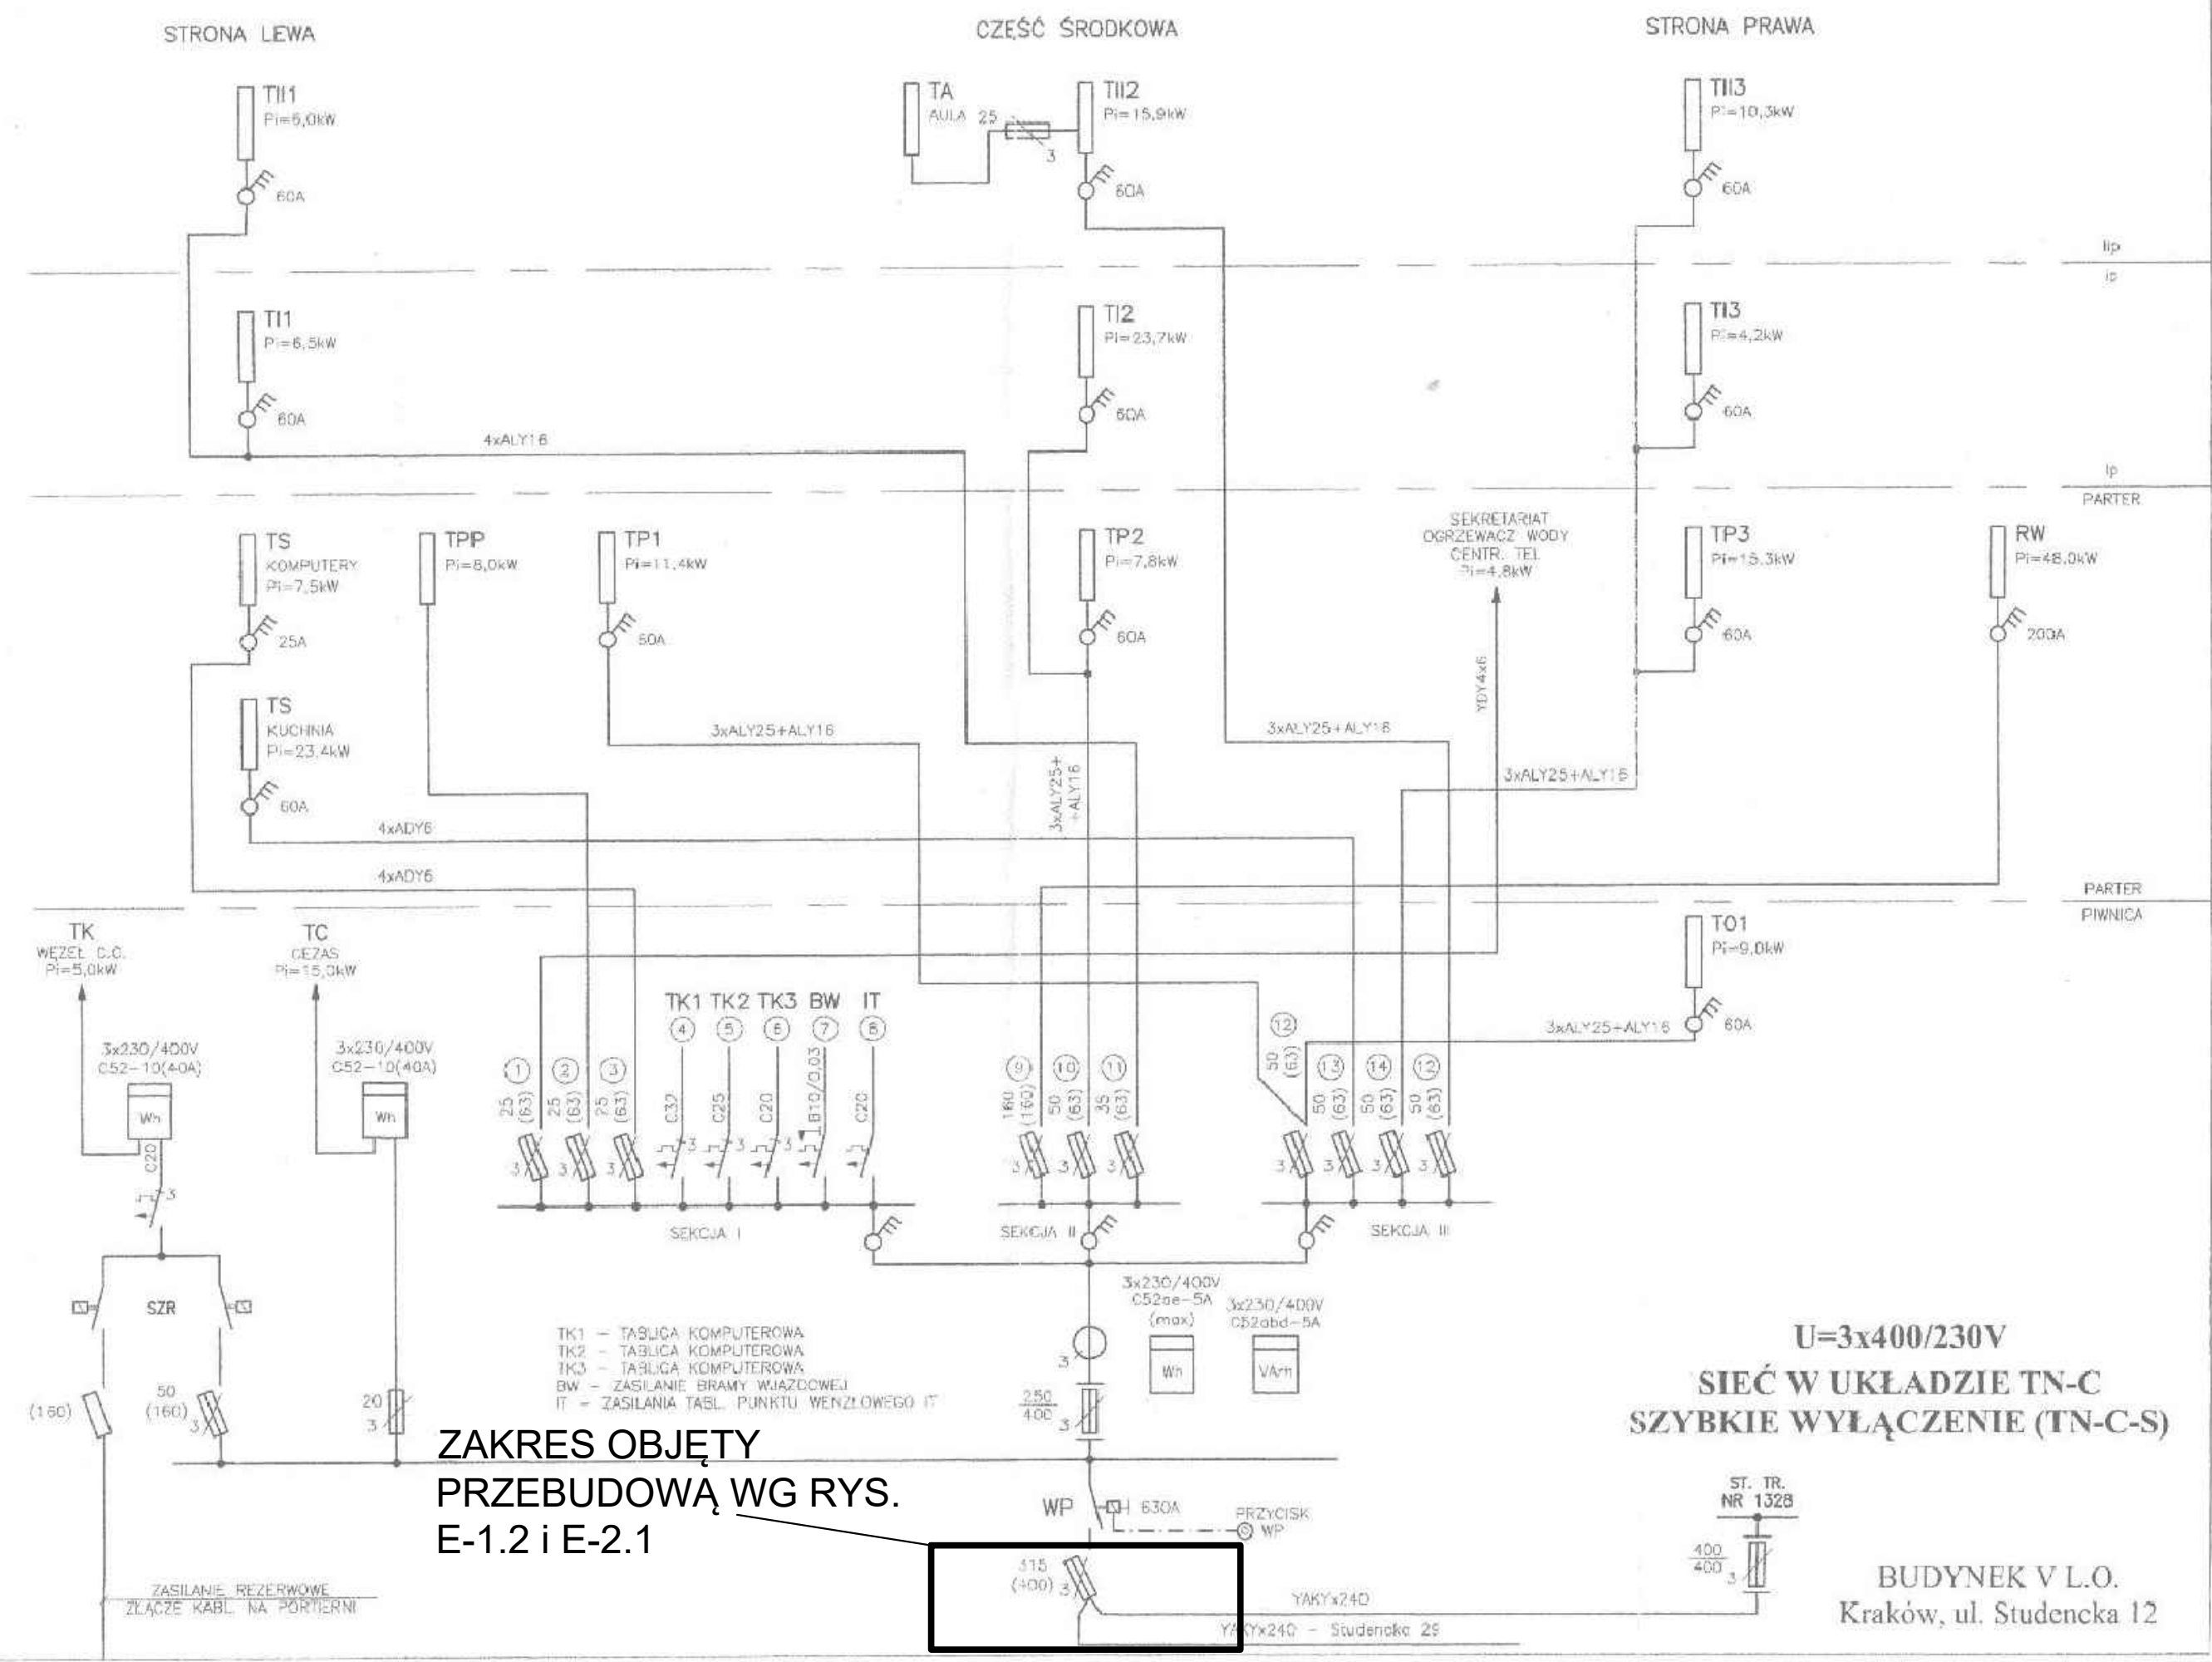

ZAKRES OBJĘTY
PRZEBUDOWĄ WG RYS.
E-1.2 i E-2.1

U=3x400/230V
SIEĆ W UKŁADZIE TN-C
SZYBKE WYŁĄCZENIE (TN-C-S)

BUDYNEK V L.O.
Kraków, ul. Studencka 12

PROJEKTOWAŁ:	mgr inż. Małgorzata Treła - Kilian	
OPRACOWAŁ:	inż. Paweł Salata	
BRANŻA	ELEKTRYKA	IMIE I NAZWISKO
INWESTOR	GMINA MIEJSKA KRAKÓW - V LICEUM OGÓLNOKSZTAŁCĄCE IM. AUGUSTA WITKOWSKIEGO, UL. STUDENCKA 12, 31-116 KRAKÓW	PODPIS
OBIEKT	PRZEBUDOWA I ZMIANA SPOSOBU UŻYTKOWANIA PODDASZA NA FUNKCJĘ UŻYTKOWĄ WRAZ Z WYDZIELENIEM PRZECIWOŻAROWYM KŁATEK SCHODOWYCH W BUDYNKU GŁÓWNYM V LO W KRAKOWIE	
TYTUŁ	SCHEMAT ISTNIEJĄCEJ RG	FAZA
ZLECENIE	2076/III/19	DATA IV.2019
	SKALA nd	NR RYS. E-1.1