

[illegible]

Potwierdza się zgodność przedmiotowej inwentaryzacji ze stanem faktycznym
na dzień: PAŹDZIERNIK 2004

podpis:

~~NZWAŁA DYSŁAW NIEMIEC
UPRAWNIONY NIZNIER
BUDOWNICTWA LADOWEGO~~

FIRMA PROJEKTOWA M.W. NIEMIEC					
NADZORY BUDOWLANO - INWESTYCYJNE, KONSULTACJE TECHNICZNE 49-400 CIESZYN, UL. POLNA 2/28, KATOWICKA 37-biuro, TEL.FAX 65 243 82, 0804 272258					
Temat: INWENTARYZACJA-OZNACZENIE SAMODZIELNYCH LOKALI					
Trasę:	RZUT PIWNIC				
Adres budynku:	KRAKÓW, al. Słowackiego 33				
opracował:	inż. MARCIN NIEMIEC				
sprowadził:	inż. WŁADYSŁAW NIEMIEC				
<table border="1"> <tr> <td>rys.</td> <td>1</td> </tr> <tr> <td>Nr.</td> <td></td> </tr> </table>		rys.	1	Nr.	
rys.	1				
Nr.					
UPK.279/75/KT WRZESIEŃ 2004					


RZUT III PIĘTRA

skala 1:100

URZĄD MIASTA KRAKOWA
WYDZIAŁ ARCHITEKTURY
I URBANISTYKI
 Oddział Architektury Budowlanej
 Biuro Projektowe Niepocząty
30-533 Kraków, Rynek Podgórski 1

Załącznik do zaświadczenia
 z dnia 25.05.2005
 Nr sprawy AN-01.3-ATO-
 73530-2569/05
 Potwierdza się zgodność przedmiotowej -2590/05
 inwentaryzacji ze stanem faktycznym -2591/05
 na dzień: PAŹDZIERNIK 2004


podpis: *INŻ. WŁADYSŁAW NIEMIEC*
 UPRAWNIENY INŻYNIER
 BUDOWNICTWA DROGOWEGO

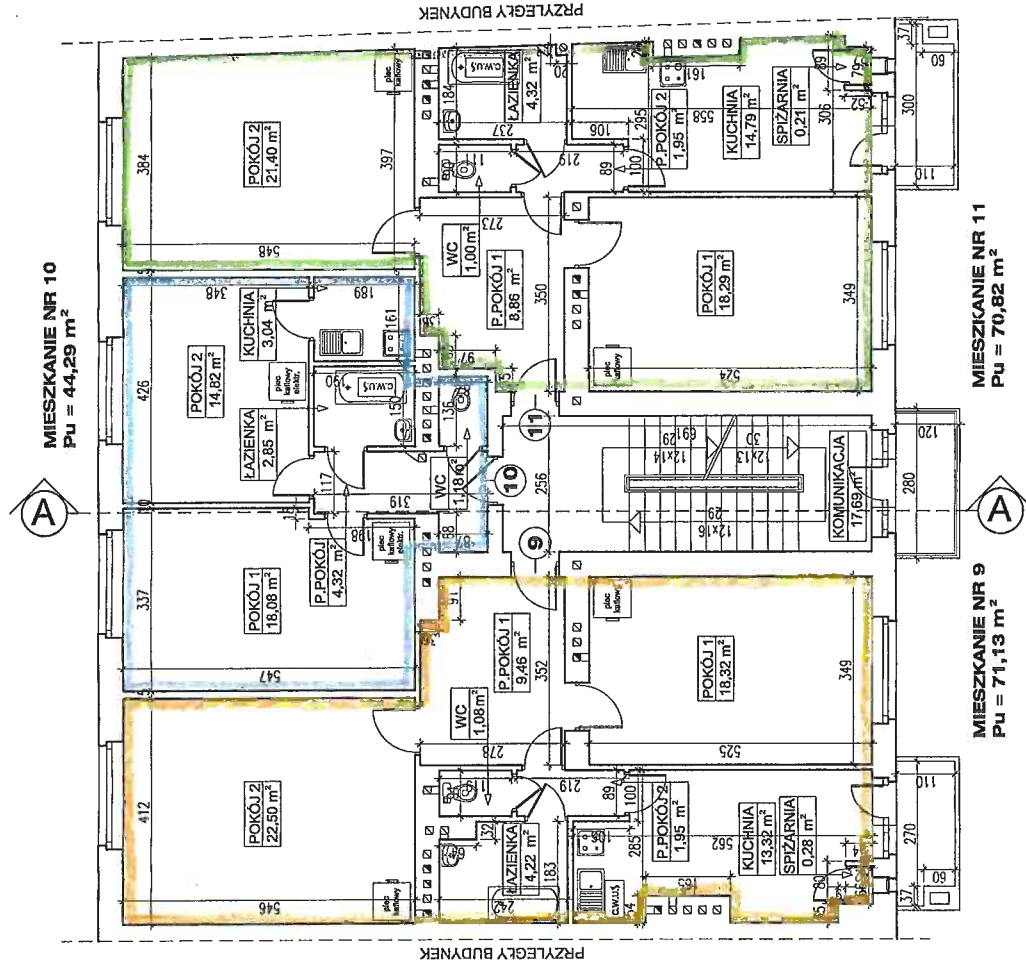

FIRMA PROJEKTOWA M.W. NIEMIEC	
NADZORY BUDOWLANO - INWESTYCYJNE, KONSULTACJE TECHNICZNE 43-400 CIESZYN, UL. POLNA 22B, KATOWICKA 37-Biuro, TEL./FAX 85 245 82, 0604 272238	
Temat:	INWENTARYZACJA - OZNACZENIE SAMODZIELNYCH LOKALI
Treść:	RZUT III PIĘTRA
Adres budynku:	KRAKÓW, ul. Słowackiego 33
opracował:	inż. MARCIN NIEMIEC
sprawił:	inż. WŁADYSŁAW NIEMIEC
UPR.279/75/KT	WRZESIEŃ 2004

PRZEKRÓJ A-A

skala 1:100

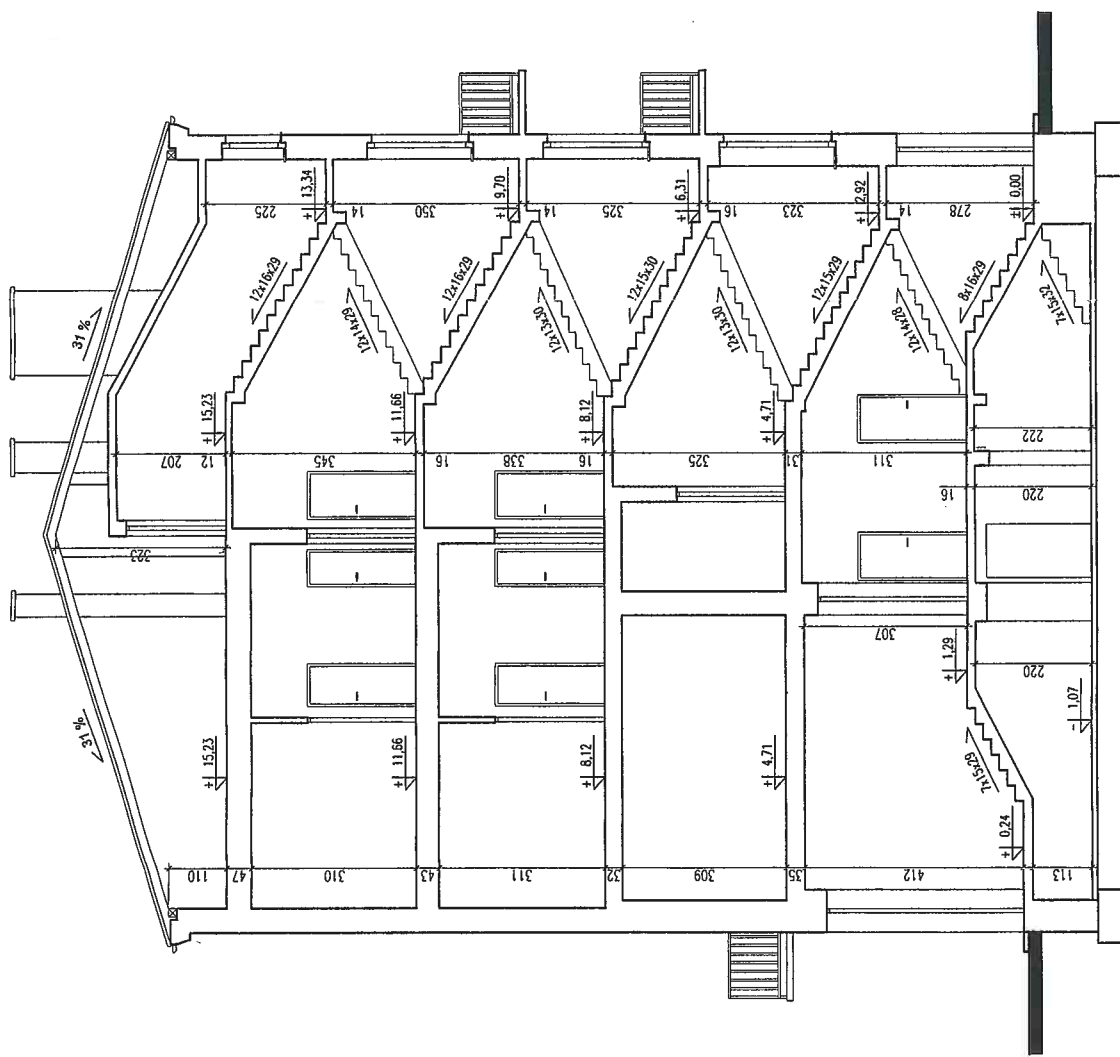

Potwierdza się zgodność przedmiłowej
inwentaryzacji ze stanem faktycznym
na dzień: PAŹDZIERNIK 2004

podpis: ~~INŻ. WŁADYSŁAW NIEMIEC~~
~~UPRAWNIENI INŻYNIER~~
~~BUDOWNICTWA DREWNEGO~~

FIRMA PROJEKTOWA M.W. NIEMIEC		skala 1:100	
NADZORY BUDOWLANO - INWESTYCYJNE, KONSULTACJE TECHNICZNE 43-400 CIESZYN, UL. POLNA 22B, KATOWICKA 37-biuro, TEL./FAX 85 243 82, 0604 272238		rys. 7	
Temat:	INWENTARYZACJA-OZNACZENIE SAMODZIELNYCH LOKALI	sprawdził: inż. WŁADYSŁAW NIEMIEC	
Treść:	PRZEKRÓJ A-A	UPR.279/75/KT	
Adres budynku:		KRAKÓW, al. Słowackiego 33	
opracował:		inż. MARCIN NIEMIEC	
sprawdził:		inż. WŁADYSŁAW NIEMIEC	
		PAŹDZIERNIK 2004	

