


ROZMIESZCZENIE PUNKTÓW P4 - KRAMOWYCH  
NA PLACU RYNKU GŁÓWNEGO - ETAP II

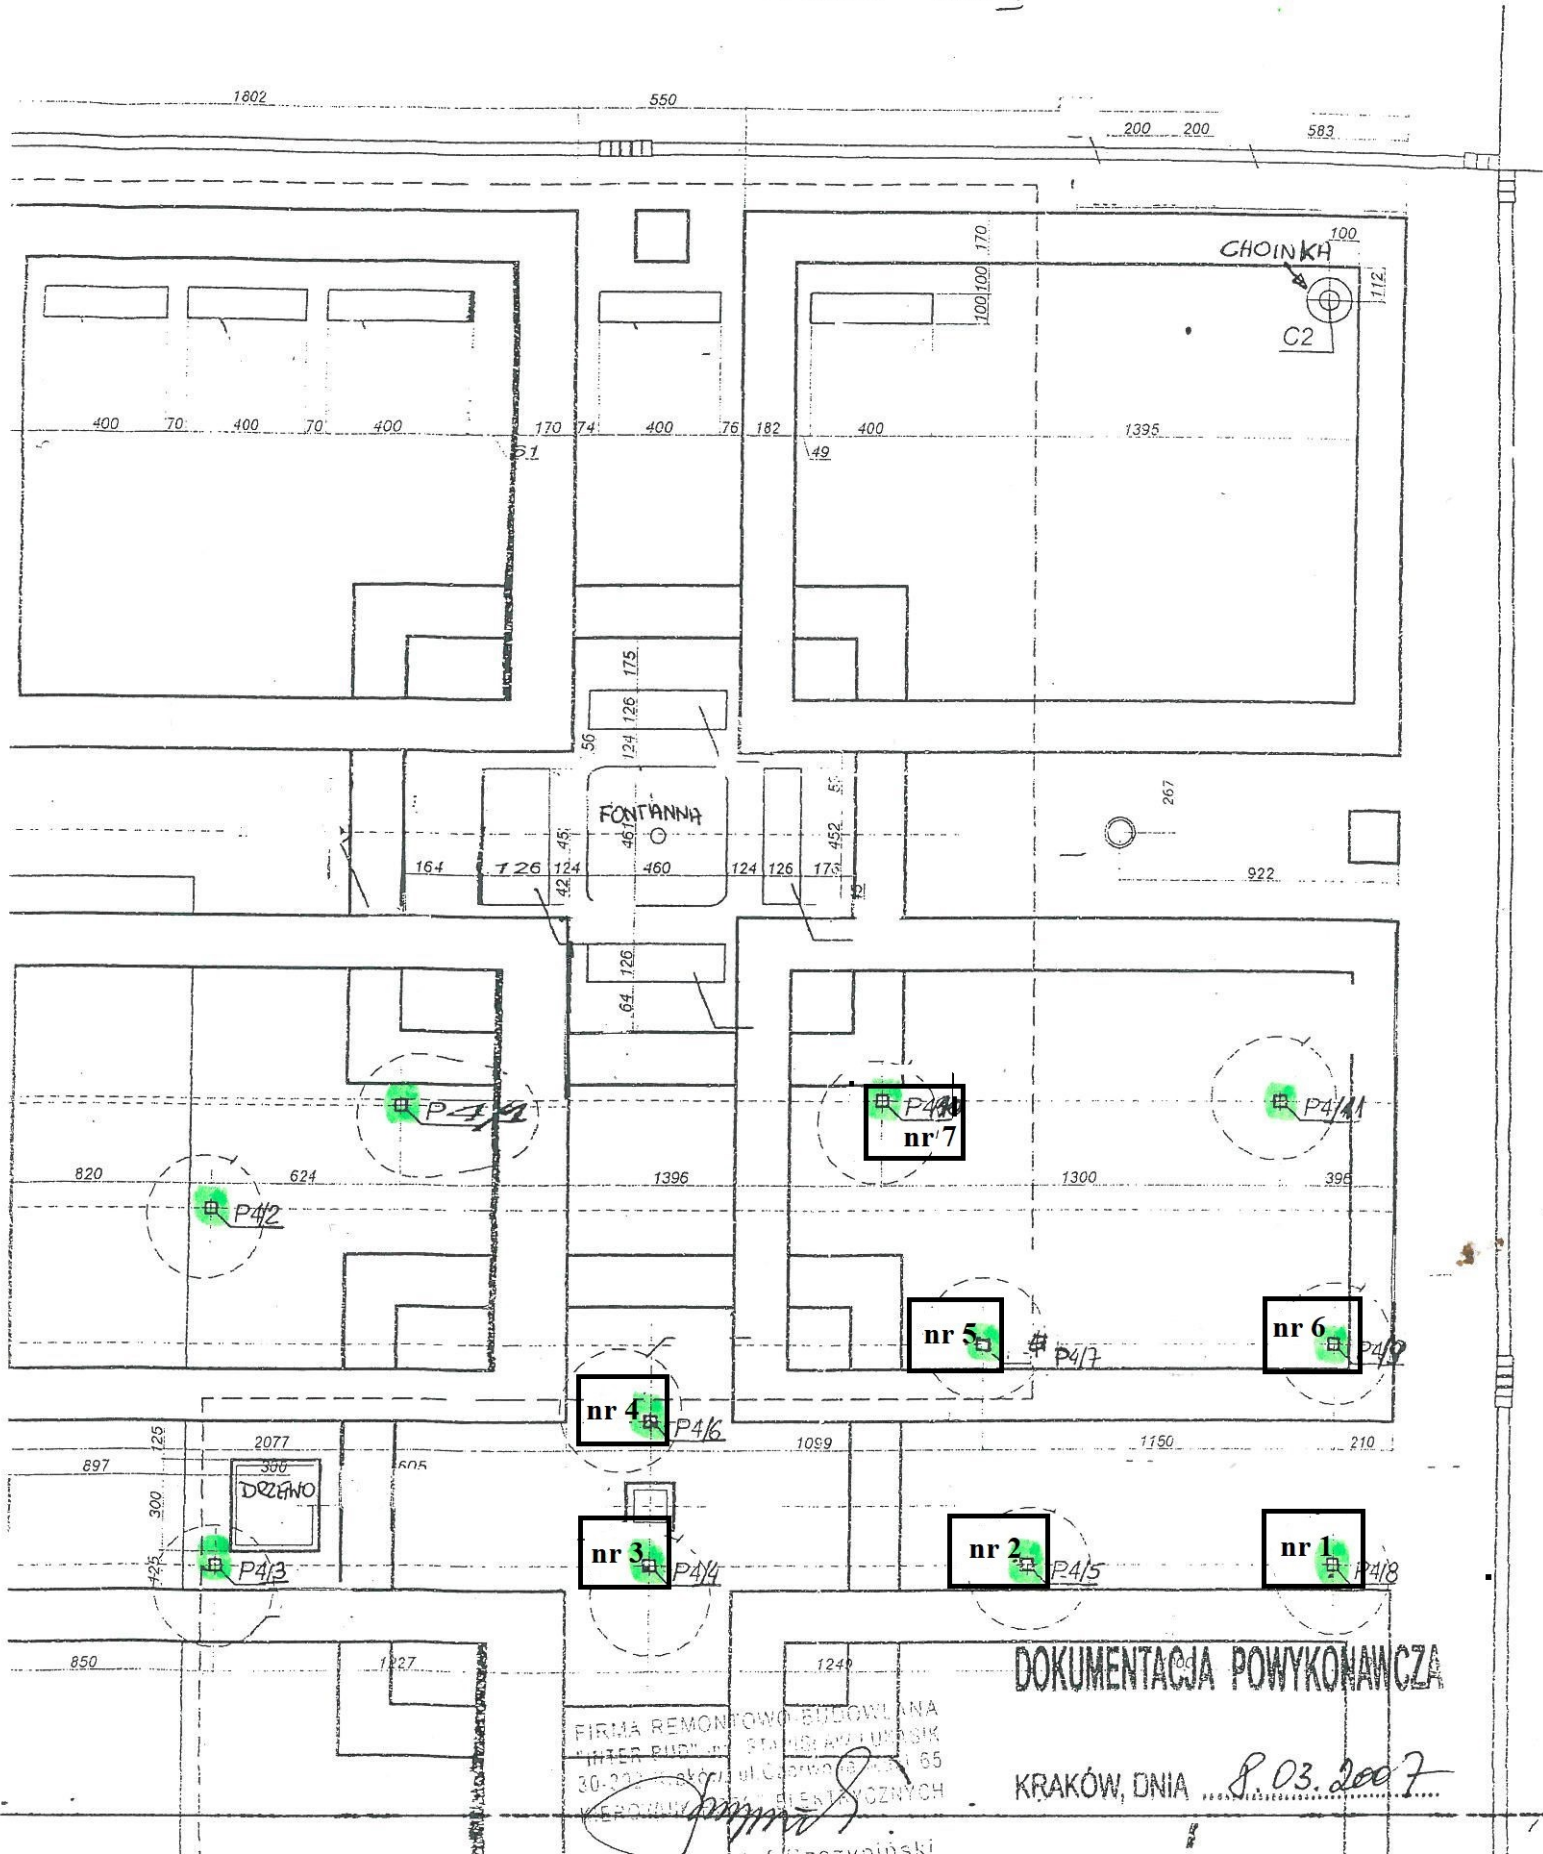

FIRMA REMONTOWO-BUDOWLANA  
"INTER BUD" STANISŁAW URBAŃSKI  

DOKUMENTACJA POWYKONAWCZA

KRAKÓW, DNIA 8.03.2007