



**ORIENTACJA**

NR ZLECENIA: 888/2020

ID: GD-13.6640.439.2020


**INWENTARYZACJA POWYKONAWCZA  
PRZYŁĄCZA CENTRALNEGO OGRZEWANIA**

Skala : 1: 500  
 sekcja: 7.125.11.09.2.4  
 miasto : Kraków  
 ul. Eisenberga  
 j. ewid. 126105\_9 - Śródmieście Obręb: 0005  
 działki: 104/3, 546

Układ odniesienia wysokości: PL-EVRF2007-NH  
 Układ współrzędnych poziomych "2000"

Wykonano 24.02.2020r.

**Inż Adam Gruszczyński  
 GEODETA UPRAWNIONY  
 Upr. nr 19583**

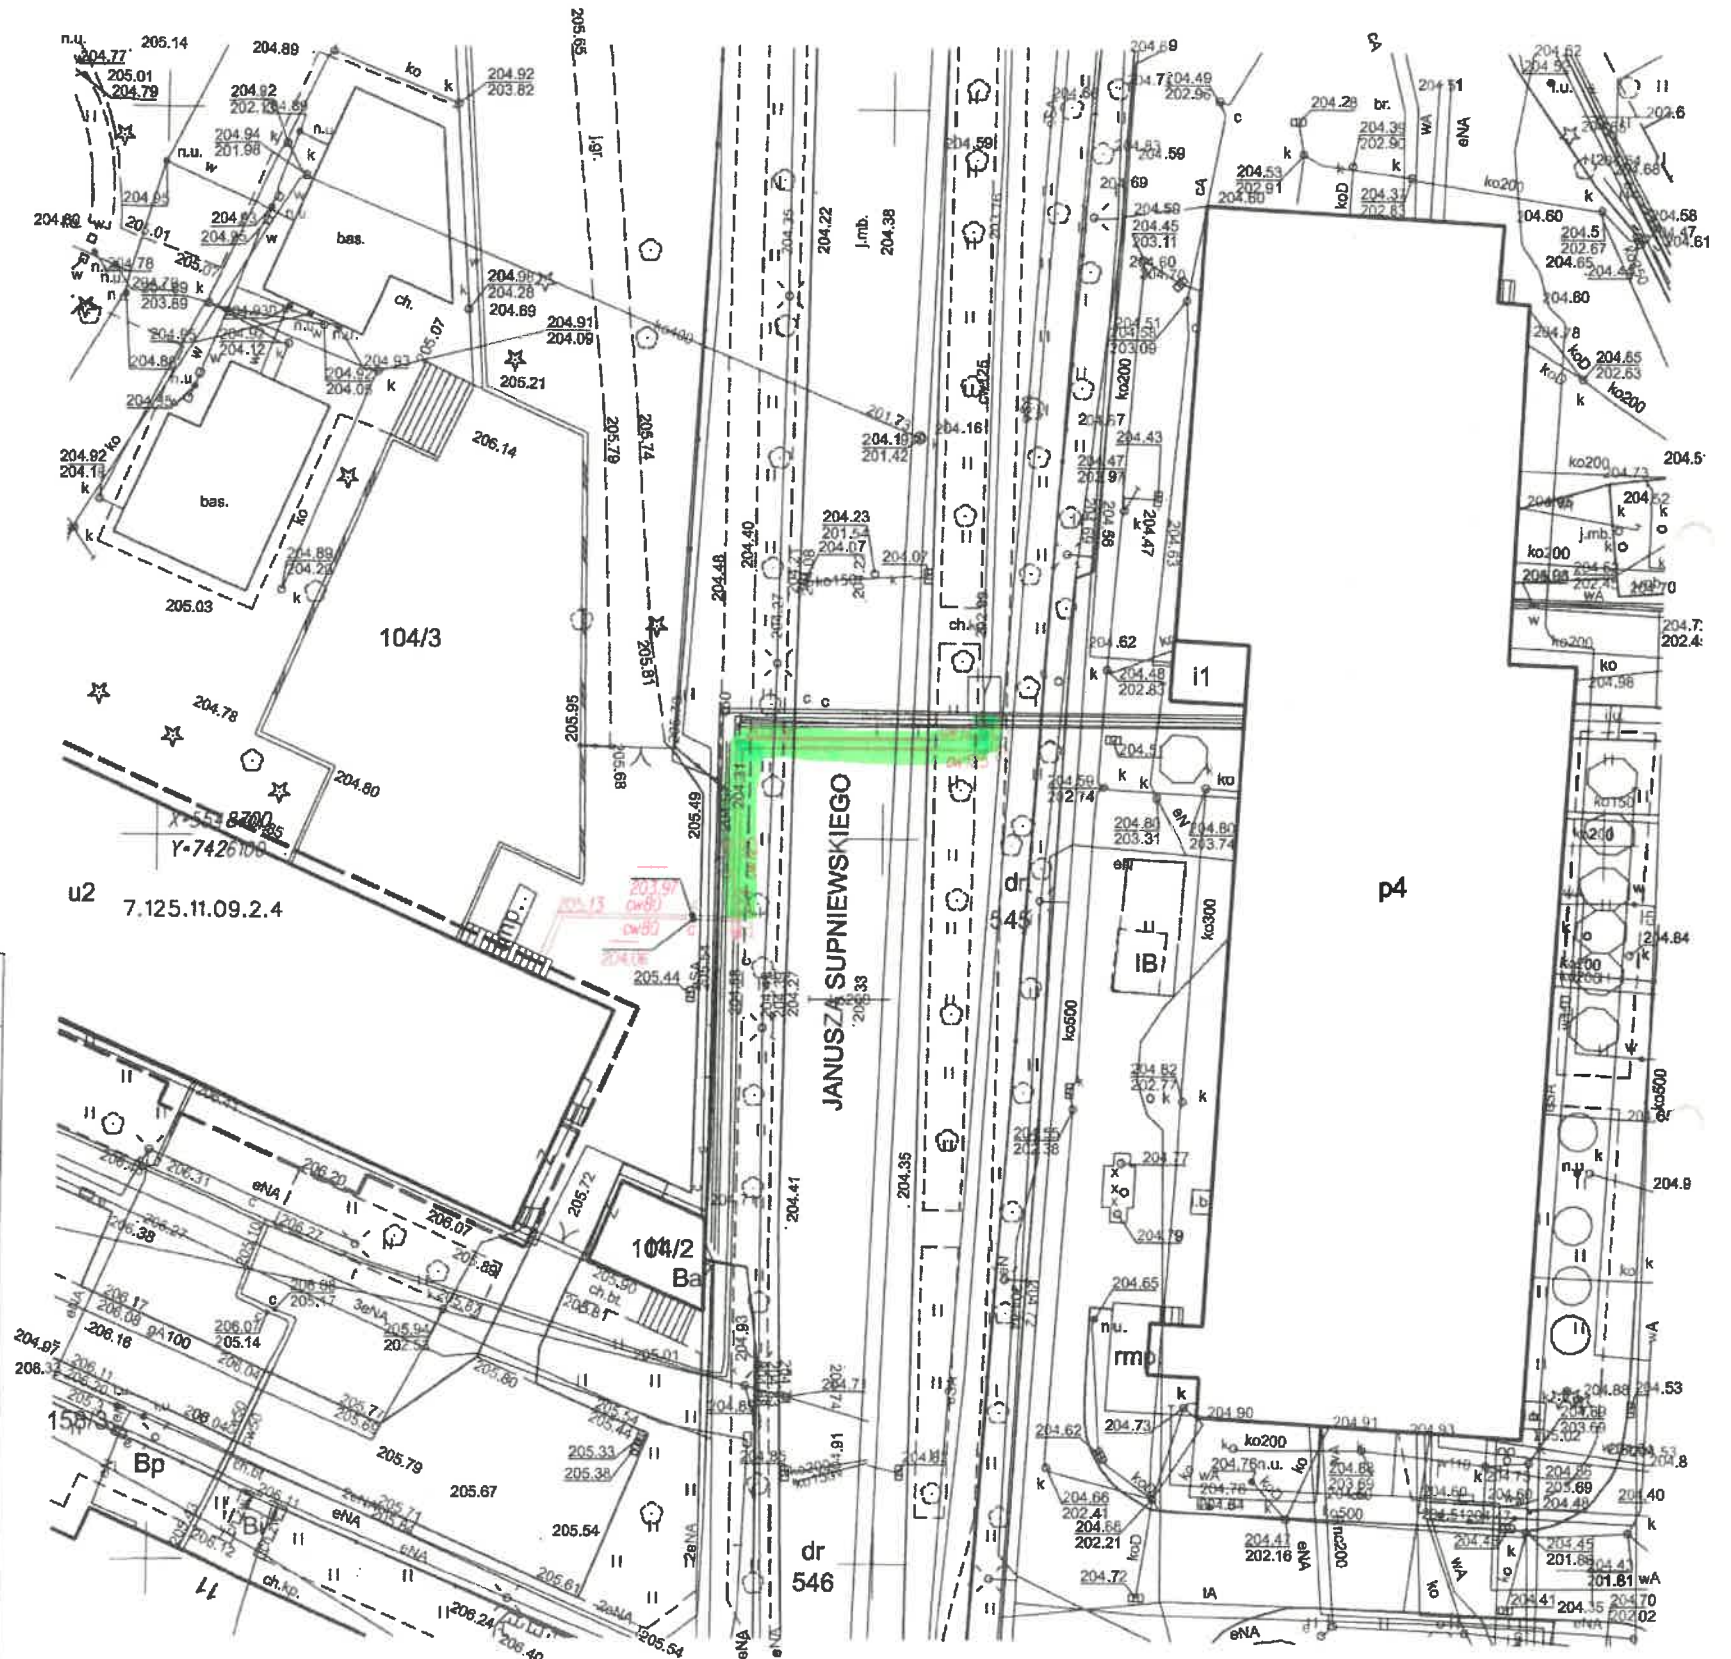

Zarząd Infrastruktury Sportowej  
 w Krakowie  
 ul. Walerego Sławka 10  
 30-633 Kraków

*załącznik do zarządzenia nr  
 Prezydenta Miasta Krakowa  
 z dnia*