Załącznik do zarządzenia nr
Prezydenta Miasta Krakowa
z dnia
Załącznik nr 2

Zestawienie głównych elementów przekładki przyłącza dla Szkoły odcinek 1 - 4

Poz.	Nazwa elementu	Numer katal.	Ilość sztuk
1.	Preizolowana rura stalowa LOGSTOR ∅88.9x3.2 , Dz-160 , L =12.0m z drutami alarmowymi	2000	9
2.	Mufa termokurczliwa Dz-160 ,typ SX	5012	24
3.	Łuk preizolowany ∅ 88.9x3.2 , Dz 160 , 90°	2500	4
4.	Łuk preizolowany ∅ 88.9x3.2 , Dz 160 , 105°	2500	2
5.	Trójnik preizol.prostop. ∅ 88.9/160 - ∅ 48.3/110	3500	2
13.	Pianka izolacyjna	0007	2 pudła

Zestawienie głównych elementów przyłącza do bud. proj. hali sportowej odcinek 3 -7

Poz.	Nazwa elementu	Numer katal.	Ilość sztuk
6.	Preizolowana rura stalowa LOGSTOR ∅48.3x2.6 , Dz-110 , L =6.0m z drutami alarmowymi	2000	8
7.	Mufa termokurczliwa Dz 110 ,typ SX	5012	16
8.	Zawór odcinający preizolowany DN40 (∅48.3/110)	4200	2
9.	Studzienka z kęgów bet. ∅0.8 m z włazem dla zaworów		1
10.	Łuk preizolowany ∅ 48.3x2.6 , Dz 110 , 90°	2500	4
11.	Końcówka termokurczliwa Dz 110	5600	2
12.	Pierścień uszczelniający Dz 110	5800	2
13.	Pianka izolacyjna	0007	1 pudło
14.	Taśma smarna		rolka

Zestawienie głównych elementów przekładki sieci wewn. niskoparam. odcinek 8 - 10

Poz.	Nazwa elementu	Numer katal.	Ilość sztuk
15.	Preizolowana rura stalowa LOGSTOR ∅114.3x3.6 Dz-200 , L =12.0m z drutami alarmowymi	2000	7
16.	Mufa termokurczliwa Dn 200 ,typ SX	5012	14
17.	Łuk preizolowany ∅ 114.3x3.6 , Dz 200 , 90°	2500	4
18.	Końcówka termokurczliwa Dz 200	5600	2
19.	Pierścień uszczelniający Dz 200	5800	2
13.	Pianka izolacyjna	0007	1 pudło
14.	Taśma smarna		rolka

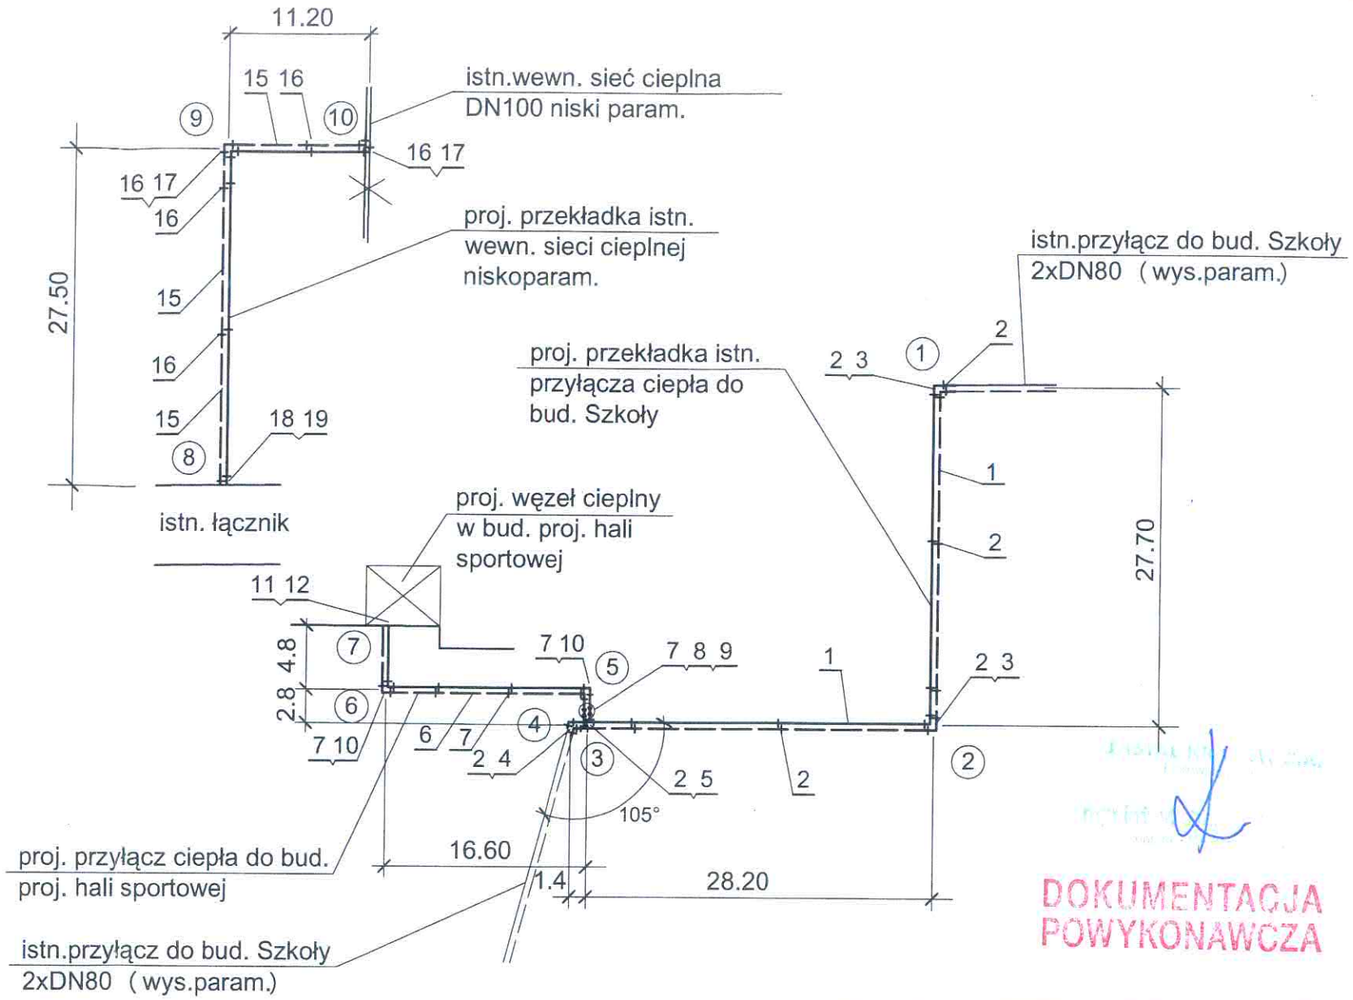

DOKUMENTACJA POWYKONAWCZA

eM4	PRACOWNIA ARCHITEKTURY . BRATANIEC UL. ZAMOYSKIEGO 26/9, 30-523 KRAKÓW
ZADANIE:	HALA SPORTOWA
NAZWA OBIEKTU/ INWESTYCJI :	BUDOWA HALI SPORTOWEJ ul.GROCHOWSKA 20, 31-521 KRAKÓW
ZAMAWIAJĄCY:	ZESPÓŁ SZKÓŁ OGÓLNOKSZTAŁCĄCYCH MISTRZOSTWA SPORT. im.MIKOŁAJA KOPERNIKA ul.GROCHOWSKA 20, 31-521 KRAKÓW
TEMAT:	HALA SPORTOWA
BRANŻA:	SANITARNA
AUTORZY:	inż.Witold Zwolski
PROJEKTOWAŁ:	mgr inż. Krzysztof Wójcik SWK/0131/POOS/04
SPRAWDZIŁ:	mgr inż. Agnieszka Wójcik MAP/0366/PWOS/08
NAZWA RYS.:	Sieć cieplna - schemat montażowy przyłącz i przekładki
STADIUM: PB	DATA: 30.XII.2014
SKALA: 1:500	NR RYS.: CO/2

Zarząd Infrastruktury Sportowej
w Krakowie
ul. Walerego Sławka 10
30-633 Kraków

DYREKTOR
Krzysztof Kowal